# MAPA DO CELÓW PROJEKTOWYCH

## SKALA 1:500

*Województwo: **wielkopolskie***
*Powiat: **kępiński***
*Jedn. ewid.: **300803_4 Kępno (M)***
*Obręb: **300803_4.0001 Miasto Kępno***

***dz.różne***

***Mapę niniejszą wykonano na podstawie mapy syt. – wys. w skali 1:500 sekcja 22-b-2, 23-a-1 oraz pomiaru wykonanego w miesiącu marcu 2012 r.***

***Układ poziomy: „lokalny Kępno"***
***Układ pionowy: „Kronsztadt"***

***Zakres pomiaru:***

*Ks.rob. **33/2012***
*O.D.G.K. **448/2012***
*KERG **2051-61/2012***

- ***Projektowane przyłącze kanalizacji sanitarnej – Opinia ZUDP nr 45/06 z dnia 29.05.2006 r.***
- ***Projektowana linia energetyczna NN kablowe oświetlenia ulicznego – Opinia ZUDP nr 39/05 z dnia 14.07.2005 r. (po trasie kabli zasilających)***
- ***Projektowana przebudowa linii telekomunikacyjnej TP-SA (odcinek) – Opinia ZUDP nr 28/11 z dnia 19.04.2011 r.***
- ***Projektowana linia energetyczna NN kablowe zasilające ze złączami (przyłączanie) – Opinia ZUDP nr 123/11 z dnia 21.10.2011 r.***


PRZEDSIĘBIORSTWO USŁUG
Geodezyjno-Kartograficznych
„MIERNIK"
*Janusz Stanisławek*
63–620 Łąck, ul. Czereśniowa 2
tel./fax 062-76-15-810, 601-880-572
NIP 614-114-14-65 Regon 251396466

SPORZĄDZIŁ GEODETA
*inż. Janusz Stanisławek*
Uprawnienia nr 1121 w zakresie
1. pomiary sytuacyjno-wysokościowe powierzchni i obiektów topograficznych
2. rozgraniczanie i ustalanie nieruchomości (gruntów) oraz sporządzanie dok. do celów prawnych
Dnia ..16. 03. 2012..
Podpis .....


URZĄD MIASTA I GMINY
W KĘPNIE
Wydział Inwestycji
i Funduszy Europejskich
ul. Ratuszowa 1, 63-600 Kępno

**UZGODNIONO**
- zakresie ulic (dróg) wojewódzkich
- terenach na terenie Miasta i Gmi
- uwagami / bez uwag:

- obsz. ulicznego
- deszczowej z Pod Lipą
- przepompownią ul. Łąck

30.04.2012
Podpis Inż. Marek Krzyżak

## Ochronie podlegają znaki geodezyjne

Nie wyklucza się istnienia w terenie innych nie wykazanych na niniejszej mapie urządzeń podziemnych które nie były zgłoszone do inwentaryzacji lub o których brak jest informacji w instytucjach branżowych

Mapa niniejsza może służyć do celów projektowych
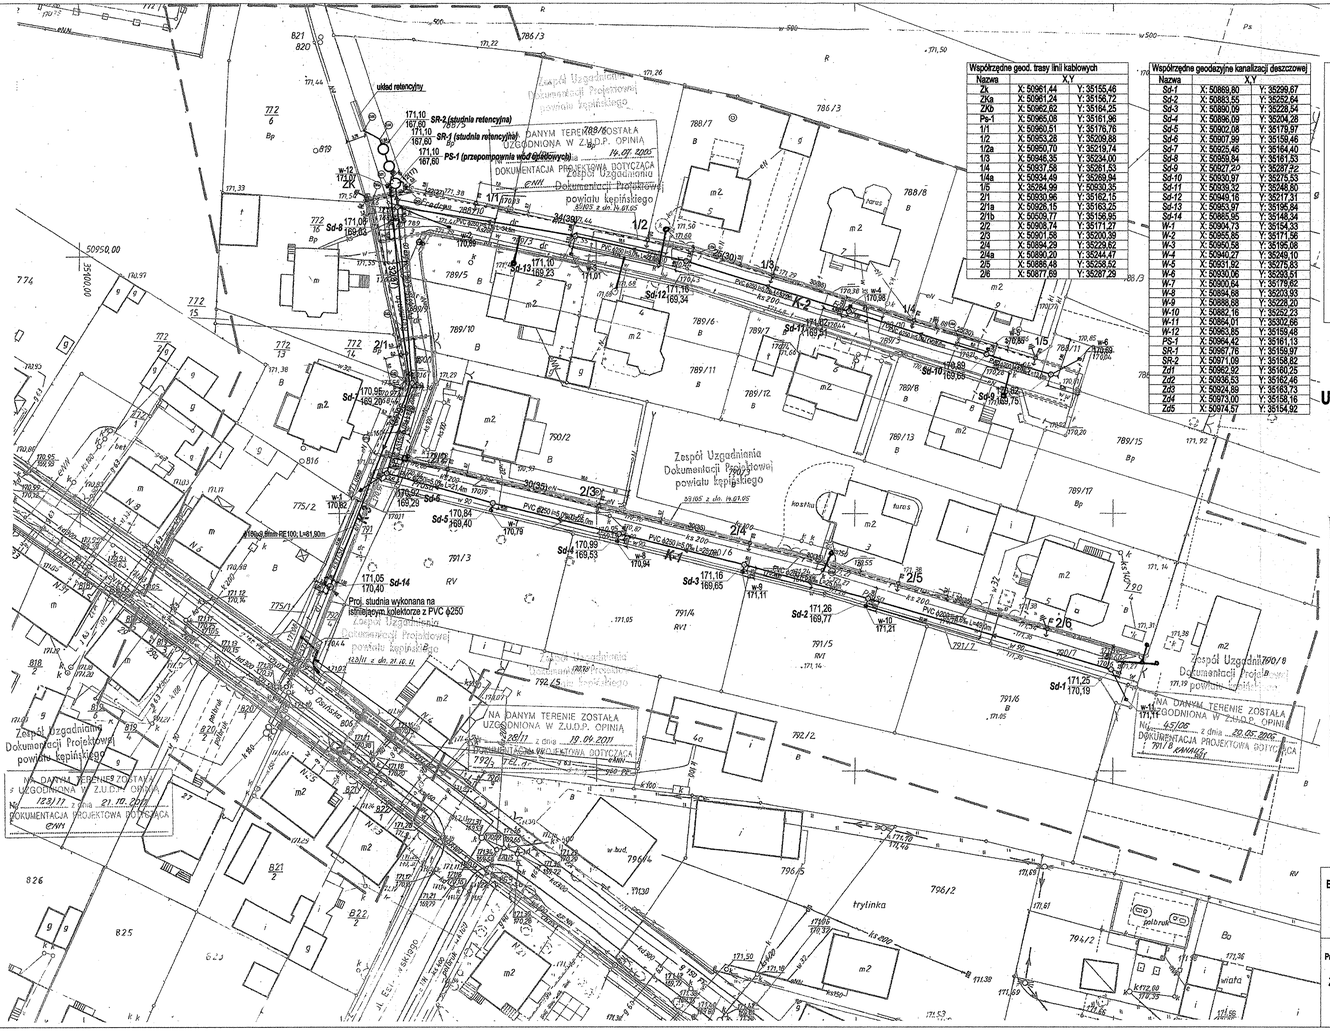
STAROSTWO POWIATOWE W KĘPNIE
WYDZ. GEOD., KART., KATASTRU I GOSP. NIERUCH.
POW. OŚRODEK DOKUMENT. GEOD. i KART
W obszarze oznaczonym linią ..... dokumenta ziskiwanej treści mapy zasadniczej.
Dokumenty z pomiaru uzupełniającego z dnia 23.03.2012
do zasobu powiatowego w dniu 23.03.2012
i zaewidencjonowano pod nr 2051 – 61/12
Niniejsza mapa może służyć do celów projektowych.
Projektowano zgodnie budowlane wymagającą pozwolenia na budowę podlegającą wykonaniu i inwentaryzacji powykonawczej przez jednostki uprawnione do wykonywania prac geodezyjnych
Kępno, dn. 23.07.2012
(data i podpis, pieczęć imienna osoby upoważnionej do wydania mapy)
STAROSTA
Grażyna Jany
Z-CA DYREKTORA POWIATOWEGO